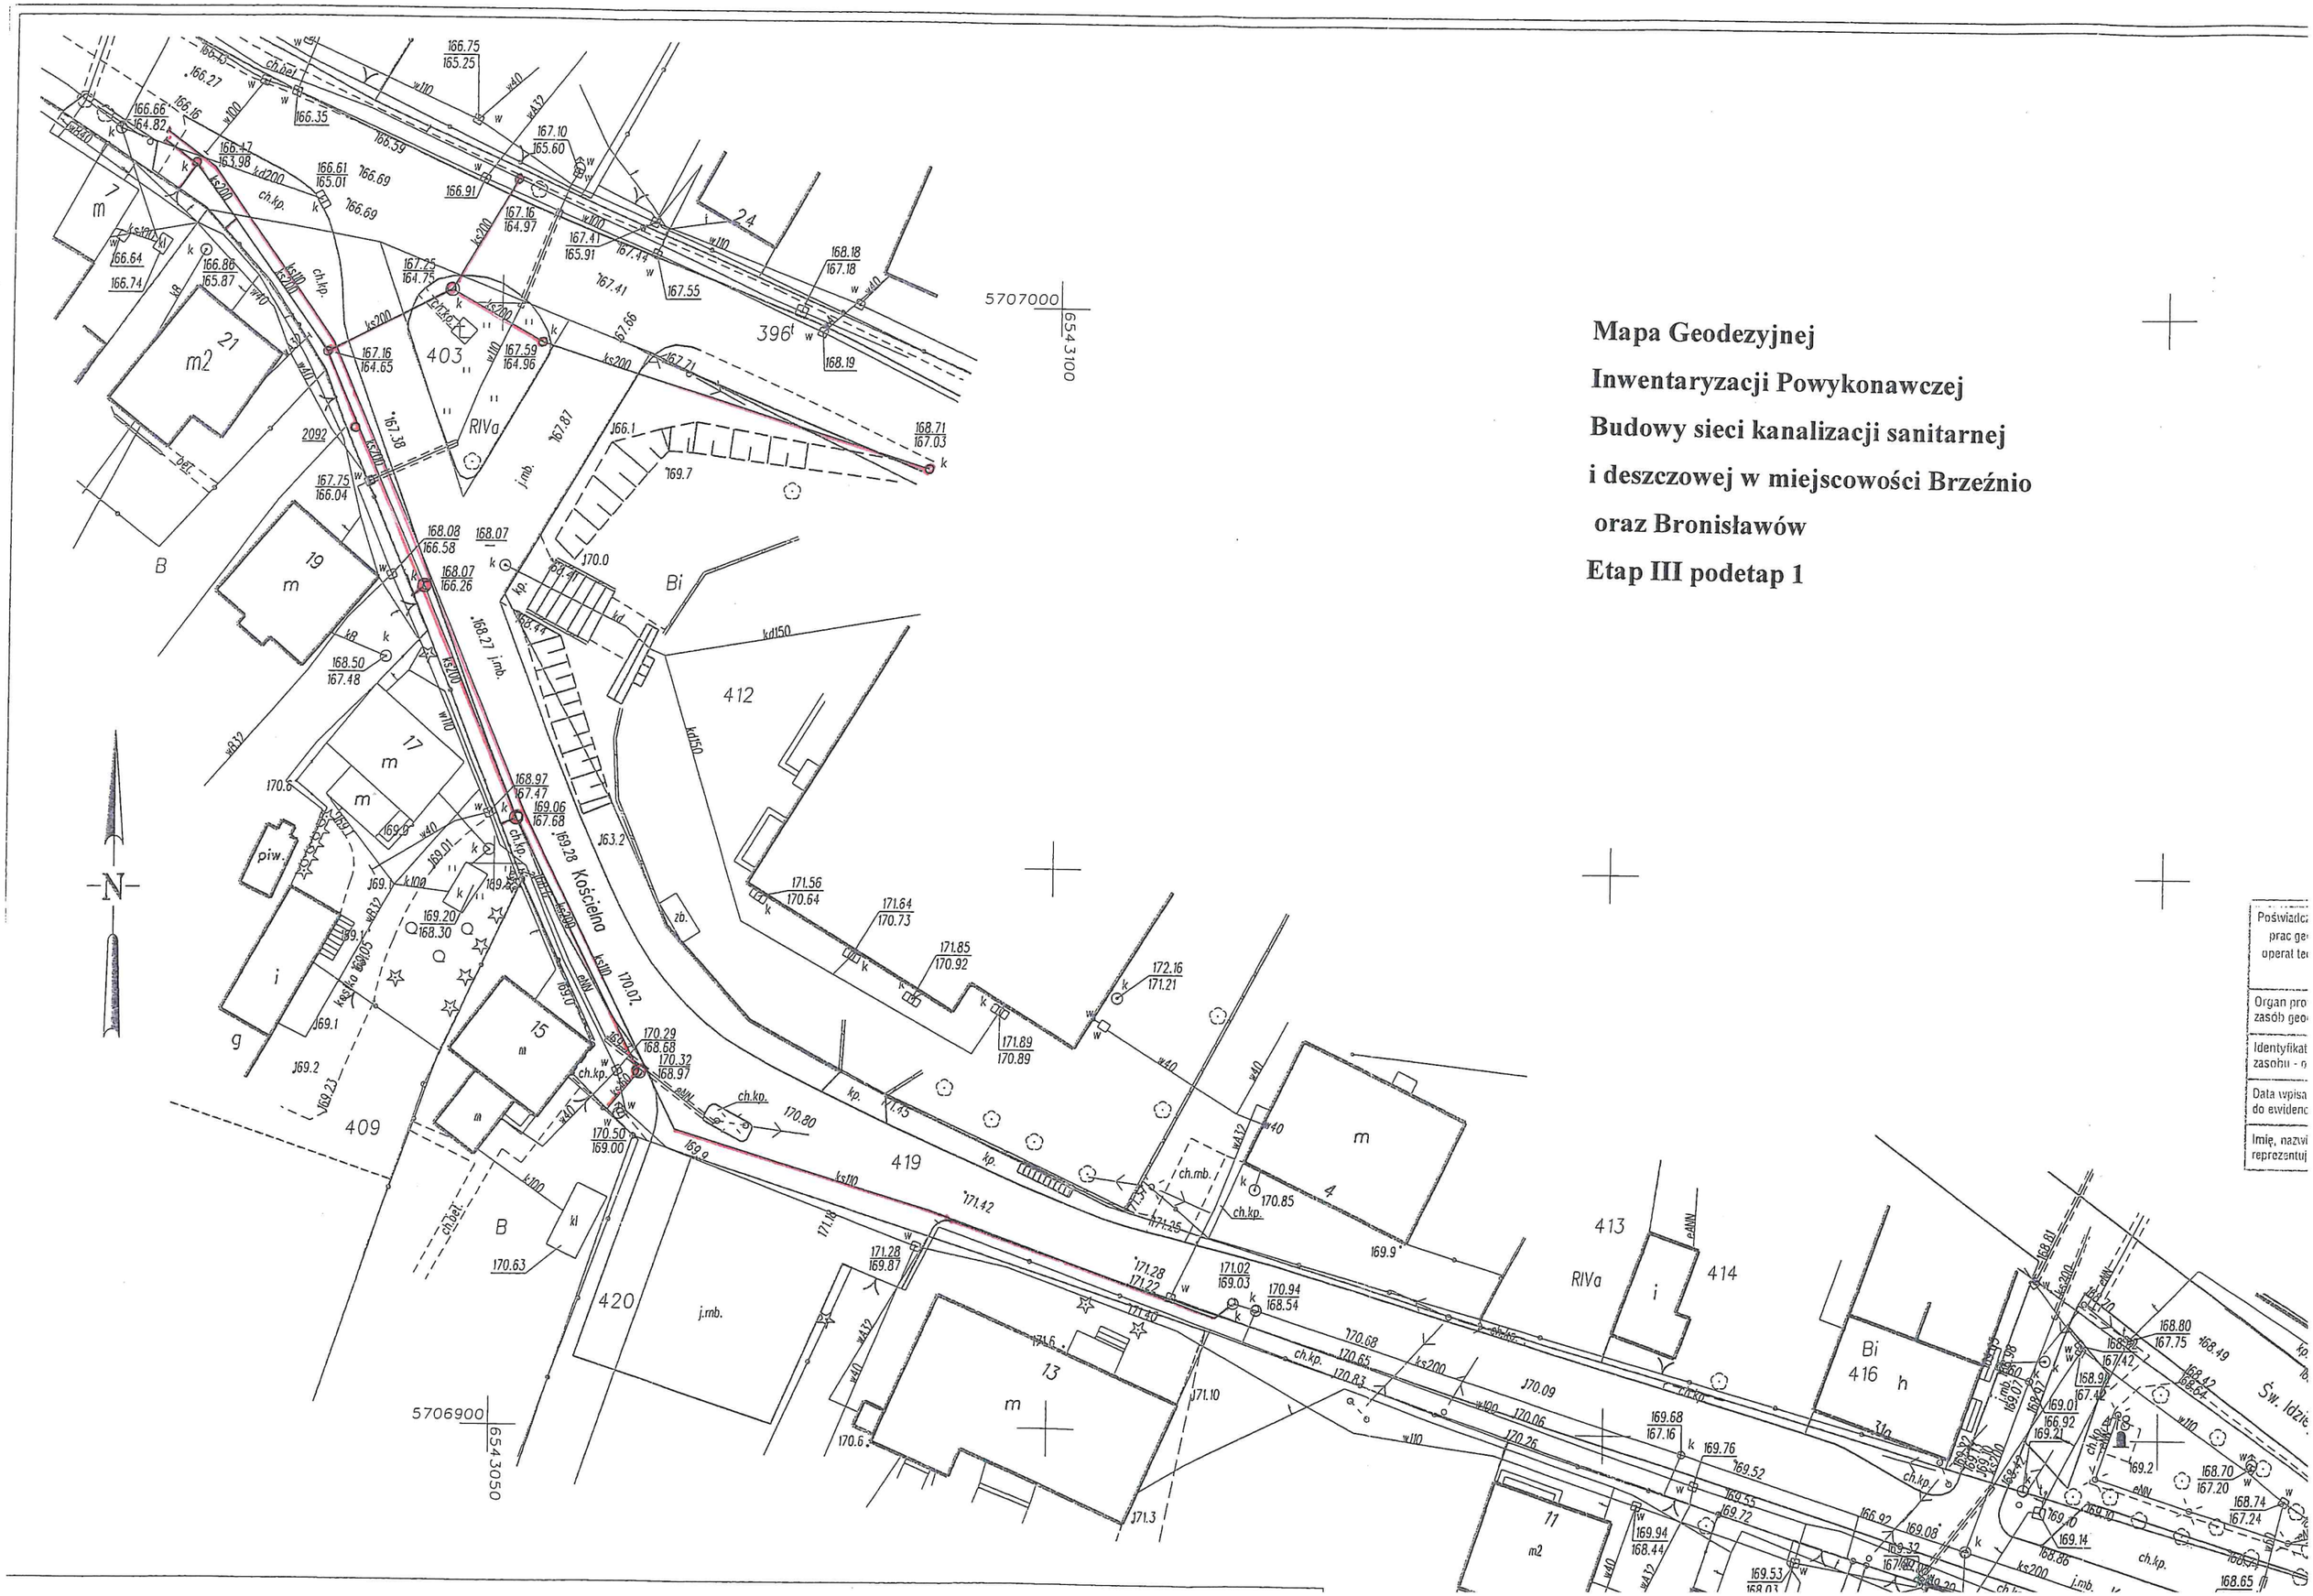

Mapa Geodezyjnej
Inwentaryzacji Powykonawczej
Budowy sieci kanalizacji sanitarnej
i deszczowej w miejscowości Brzeźnio
oraz Bronisławów
Etap III podetap 1

Poświadcz
prac ge
operat te

Organ pro
zasób geo

Identyfikat
zasobu - n

Data wpisa
do ewidenc

Imię, nazwi
reprezentuj